
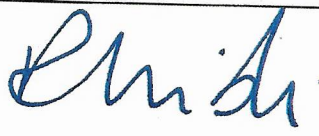


**FORMULARZ AKCEPTACJI MATERIAŁU (MAF)**

<b>Zamawiający:</b> Gmina Miasto Tomaszów Mazowiecki	
<b>Projekt:</b> „Przebudowa obiektu sportowego przy ul. Nowowiejskiej w Tomaszowie Mazowieckim”	
<b>Generalny Wykonawca:</b> Gardenia Sport Sp. z o.o.	<b>Nr Kontraktu:</b> WI.272.1.89.2023.ZP
<b>Nr MAF:</b> 8	<b>Data wystawienia:</b> 06.12.2023 r.
<b>OPIS MATERIAŁU</b>	
<b>Nazwa materiału:</b> 1. Wieża oświetleniowa 2. Kosz kotwowy	
<b>Producent:</b> 1. Contec Kromiss sp. z o.o.; Rondo ONZ 1; 00-124 Warszawa	
<b>Miejsce montażu:</b> Zgodnie z PZT	
<b>Dodatkowy opis i uzasadnienie:</b> -	
<b>BRANŻA</b>	
<input type="checkbox"/> Konstrukcyjna	<input checked="" type="checkbox"/> <b>Instalacje elektryczne</b>
<input type="checkbox"/> Architektoniczna	<input type="checkbox"/> Zagospodarowanie terenu
<input type="checkbox"/> Instalacje sanitarne wew. i zew.	<input type="checkbox"/> Inne .....
<b>ZAŁĄCZNIKI</b>	
<input checked="" type="checkbox"/> Deklaracja właściwości użytkowych nr: S091/2023 <input checked="" type="checkbox"/> Deklaracja właściwości użytkowych nr: S092/2023 <input checked="" type="checkbox"/> Rys F01.062.23.A.K. <input checked="" type="checkbox"/> Rys 01.062.23.A.K.	
<b>GENERALNY WYKONAWCA</b>	
<b>Imię i nazwisko:</b> Jakub Sutryk	 Podpis
<b>Data:</b> 06.12.2023 r.	
<b>DECYZJA I UZASADNIENIE</b>	
<b>INSPEKTOR NADZORU</b>	
<b>Imię i nazwisko:</b> mgr inż. Robert Włodarczyk <small>Uprawnienia budowlane nr UAN.V.63867/89 do projektowania, nadzorowania i kierowania robotami w specjalności instalacyjno-inżynieryjnej w zakresie sieci i instalacji elektrycznych.</small>	 Podpis
<b>Data:</b> 15.12.2023.	

☒ **A** Zaakceptowano☐ **B** Zaakceptowano z uwagami☐ **C** Odrzucono

Uwagi:



<b>DEKLARACJA WŁAŚCIWOŚCI UŻYTKOWYCH</b> <b>DECLARATION OF PERFORMANCE / LEISTUNGSERKLÄRUNG</b> <b>Nr/No./Nr S091/2023</b>		
<b>Niepowtarzalny kod identyfikacyjny typu wyrobu:</b> Unambiguous identification code of the product: Eindeutiger Identifizierungscode des Produktes:	<b>Wieża Oświetleniowa</b>	<b>SWO20-20-P62-23</b>
<b>Przewidziane zamierzone zastosowanie:</b> Provided usage of the product: Vorgesehene Verwendung des Produktes:	<b>Słup stalowy</b> Steel pole Stahlmast	
<b>Nazwa i adres producenta:</b> name and address of manufacturer: Name und Anschrift des Herstellers:	<b>Contec Kromiss Sp. z o.o.</b> ul. Krocymiech 38F; 32-500 Chrzanów	
<b>System Oceny i Weryfikacji Stałości Właściwości Użytkowych:</b> Evaluation and verification of constancy of the product: Evaluierung und Verifizierung der Dauerhaftigkeit: <b>2+</b>		
<b>Norma zharmonizowana:</b> / harmonised technical specification / harmonisierte Norm: <b>PN EN 1090-1+A1:2012</b> <b>Jednostka Notyfikowana:</b> / Notified Unit: / Notifizierte Stelle: <b>INSTYTUT SPAWALNICTWA</b> <b>Nr identyfikacyjny</b> / Identification No. / Identifizierungsnummer <b>1405-CPR-030</b>		
<b>Zasadnicze charakterystyki:</b> <i>The essential characteristics:</i> <b>Wesentliche Eigenschaften:</b>	<b>Właściwości użytkowe:</b> <i>Final product meets the requirements of:</i> <b>Endprodukt erfüllt die Anforderungen gemäß:</b>	
<b>Tolerancje wymiarów i kształtów</b> <i>Tolerances of dimensions</i> <i>Toleranzen der Abmessungen</i>	PN EN 13920 CG	
<b>Spawalność</b> <i>Weldability / Schweissbarkeit</i>	S355J2 – PN-EN 10025-2 S235JR – PN-EN 10025-2	
<b>Odporność na kruche pękanie</b> <i>Fracture toughness / Bruchbeständigkeit</i>	27J w temp. - 20°C / 20°C	
<b>Reakcja na ogień</b> <i>Fire class / Brandklasse</i>	NPD	
<b>Wydzielanie kadmu</b> <i>Release of cadmium / Kadmiumabgabe</i>	NPD	
<b>Radioaktywność</b> <i>Radioactivity / Radioaktivität</i>	NPD	
<b>SGN</b>	NPD	
<b>SGU</b>	NPD	
<b>Trwałość</b> <i>Durability / Dauerhaftigkeit</i>	<b>Stopień przygotowania:</b> P2 wg. PN-EN ISO 8501-3 <i>Preparations level: / Grad des Schutzes:</i> <b>Powierzchnie cynkowane ogniowo wg:</b> wg. PN-EN ISO 1461 <i>Hot dip galvanized surfaces acc.to / Oberflächen feuerverzinkt gem.:</i>	

**DOKUMENTACJA  
POWYKONAWCZA**

**Gardenia Sport Sp. z o.o.**

**ZA ZGODOŚĆ  
Z ORYGINAŁEM**





<b>Charakterystyki konstrukcyjne: / The structural charactersitics: / Konstruktionseigenschaften:</b>	
<b>Nośność</b> <i>Ultimate Limit State</i> <i>Grenzzustand der Tragfähigkeit</i>	zgodnie z rysunkiem nr: / acc. to project no: / according to drawing no : ..
<b>Graniczny stan użyteczności</b> <i>Serviceability Limit State</i> <i>Grenzzustand der Gebrauchstauglichkeit</i>	zgodnie z rysunkiem nr: / acc. to project no: / according to drawing no : ..
<b>Wytrzymałość zmęczeniowa</b> <i>Cross state of fatigue</i> <i>Grenzzustand der Ermüdung</i>	zgodnie z rysunkiem nr: / acc. to project no: / according to drawing no : ..
<b>Odporność ogniowa</b> <i>Fire resistance / Feuerwiderstandsklasse</i>	zgodnie z rysunkiem nr: / acc. to project no: / according to drawing no : ..
<b>Wykonanie</b> <i>Execution class / Ausführungsklasse</i>	Wykonanie zgodnie z rysunkiem nr: / acc. to project no.: / gem. Projekt nr: .. Klasa wykonania / execution class / Ausführungsklasse: EXC2 wg PN-EN ISO 1090-2,

Właściwości użytkowe określonego powyżej wyrobu są zgodne z zestawem deklarowanych właściwości użytkowych. Niniejsza deklaracja właściwości użytkowych wydana zostaje zgodnie z rozporządzeniem (UE) nr 305/2011 na wyłączną odpowiedzialność producenta określonego powyżej.

*The performance of the product mentioned above corresponds with the declared performance. This declaration of performance is issued in accordance with Regulation (UE) No. 305/2011 under the sole responsibility of the manufacturer specified above.*

*Die Leistungseigenschaften des oben genannten Produktes stimmen mit der deklarierten Leistungserklärung überein. Diese Erklärung der Leistungseigenschaften wird gem. der Verordnung (UE) Nr. 305/2011 auf alleinige Verantwortung des oben genannten Herstellers ausgestellt.*

**W imieniu producenta podpisał:**

On behalf of the manufacturer signed:  
Im Namen des Herstellers unterzeichnet:

imię, nazwisko / Name, Surname / Vorname, Name

Chrzanów

Miejscowość / Place / Ort

data / date / Datum

Podpis / Sign / Unterschrift

**DOKUMENTACJA  
POWYKONAWCZA**

**Gardenia Sport Sp. z o.o.**

**ZA ZGODNOŚĆ  
Z ORYGINAŁEM**

2/2



**DEKLARACJA WŁAŚCIWOŚCI UŻYTKOWYCH**  
DECLARATION OF PERFORMANCE / LEISTUNGSERKLÄRUNG  
**Nr/No./Nr S092/2023**

<b>Niepowtarzalny kod identyfikacyjny typu wyrobu:</b> Unambiguous identification code of the product: Eindeutiger Identifizierungscode des Produktes:	<b>Kosz Kotwowy</b>	<b>SWO20-20-P62-23</b>
<b>Przewidziane zamierzone zastosowanie:</b> Provided usage of the product: Vorgesehene Verwendung des Produktes:	<b>Słup stalowy</b> Steel pole Stahlmast	
<b>Nazwa i adres producenta:</b> name and address of manufacturer: Name und Anschrift des Herstellers:	<b>Contec Kromiss Sp. z o.o.</b> ul. Kroczywiech 38F; 32-500 Chrzanów	
<b>System Oceny i Weryfikacji Stałości Właściwości Użytkowych:</b> Evaluation and verification of constancy of the product: Evaluierung und Verifizierung der Dauerhaftigkeit:		
<b>2+</b>		
<b>Norma zharmonizowana: / harmonised technical specification / harmonisierte Norm:</b> <b>PN EN 1090-1+A1:2012</b> <b>Jednostka Notyfikowana: / Notified Unit: / Notifizierte Stelle:</b> <b>INSTYTUT SPAWALNICTWA</b> <b>Nr identyfikacyjny / Identification No. / Identifizierungsnummer</b> <b>1405-CPR-030</b>		
<b>Zasadnicze charakterystyki:</b> <i>The essential characteristics:</i> <b>Wesentliche Eigenschaften:</b>	<b>Właściwości użytkowe:</b> <i>Final product meets the requirements of:</i> <b>Endprodukt erfüllt die Anforderungen gemäß:</b>	
<b>Tolerancje wymiarów i kształtów</b> <i>Tolerances of dimensions</i> <i>Toleranzen der Abmessungen</i>	PN EN 13920 CG	
<b>Spawalność</b> <i>Weldability / Schweissbarkeit</i>	S355J2 – PN-EN 10025-2 S235JR– PN-EN 10025-2	
<b>Odporność na kruche pękanie</b> <i>Fracture toughness / Bruchbeständigkeit</i>	27J w temp.- 20°C/ 20°C	
<b>Reakcja na ogień</b> <i>Fire class / Brandklasse</i>	NPD	
<b>Wydzielanie kadmu</b> <i>Release of cadmium / Kadmiumabgabe</i>	NPD	
<b>Radioaktywność</b> <i>Radioactivity / Radioaktivität</i>	NPD	
<b>SGN</b>	NPD	
<b>SGU</b>	NPD	
<b>Trwałość</b> <i>Durability / Dauerhaftigkeit</i>	<b>Stopień przygotowania: P2 wg. PN-EN ISO 8501-3</b> <i>Preparations level: / Grad des Schutzes:</i> <b>Powierzchnie cynkowane ogniowo wg: wg. PN-EN ISO 1461</b> <i>Hot dip galvanized surfaces acc.to / Oberflächen feuerverzinkt gem.:</i>	

**DOKUMENTACJA  
POWYKONAWCZA**

**Gardenia Sport Sp. z o.o.**

**ZA ZGODOŚĆ  
Z ORYGINAŁEM**



**Wbudowano na budowie. Dotyczy zadania: „PRZEBUDOWA OBIEKTU SPORTOWEGO PRZY UL. NOWOWIEJSKIEJ W TOMASZOWIE MAZOWIECKIM - ETAP I”.**



<b>Charakterystyki konstrukcyjne: / The structural charactersitics: / Konstruktionseigenschaften:</b>	
<b>Nośność</b> <i>Ultimate Limit State</i> <i>Grenzzustand der Tragfähigkeit</i>	<b>zgodnie z rysunkiem nr: / acc. to project no: /</b> according to drawing no : ..
<b>Graniczny stan użyteczności</b> <i>Serviceability Limit State</i> <i>Grenzzustand der Gebrauchstauglichkeit</i>	<b>zgodnie z rysunkiem nr: / acc. to project no: /</b> according to drawing no : ..
<b>Wytrzymałość zmęczeniowa</b> <i>Cross state of fatigue</i> <i>Grenzzustand der Ermüdung</i>	<b>zgodnie z rysunkiem nr: / acc. to project no: /</b> according to drawing no : ..
<b>Odporność ogniowa</b> <i>Fire resistance / Feuerwiderstandsklasse</i>	<b>zgodnie z rysunkiem nr: / acc. to project no: /</b> according to drawing no : ..
<b>Wykonanie</b> <i>Execution class / Ausführungsklasse</i>	<b>Wykonanie zgodnie z rysunkiem nr: / acc. to project no.: /</b> gem. Projekt nr: .. <b>Klasa wykonania / execution class / Ausführungsklasse:</b> <b>EXC2 wg PN-EN ISO 1090-2,</b>

Właściwości użytkowe określonego powyżej wyrobu są zgodne z zestawem deklarowanych właściwości użytkowych. Niniejsza deklaracja właściwości użytkowych wydana zostaje zgodnie z rozporządzeniem (UE) nr 305/2011 na wyłączną odpowiedzialność producenta określonego powyżej.

*The performance of the product mentioned above corresponds with the declared performance. This declaration of performance is issued in accordance with Regulation (UE) No. 305/2011 under the sole responsibility of the manufacturer specified above.*

*Die Leistungseigenschaften des oben genannten Produktes stimmen mit der deklarierten Leistungserklärung überein. Diese Erklärung der Leistungseigenschaften wird gem. der Verordnung (UE) Nr. 305/2011 auf alleinige Verantwortung des oben genannten Herstellers ausgestellt.*

**W imieniu producenta podpisał:**

On behalf of the manufacturer signed:  
Im Namen des Herstellers unterzeichnet:

**imię, nazwisko / Name, Surname / Vorname, Name**

Chrzanów

**Miejscowość / Place / Ort**

**data / date / Datum**

**Podpis / Sign / Unterschrift**


**DOKUMENTACJA  
POWYKONAWCZA**

**Gardenia Sport Sp. z o.o.**

**ZA ZGODNOŚĆ  
Z ORYGINAŁEM**

2/2

**Wbudowano na budowie. Dotyczy zadania: „PRZEBUDOWA OBIEKTU SPORTOWEGO PRZY UL. NOWOWIEJSKIEJ W TOMASZOWIE MAZOWIECKIM - ETAP I”.**

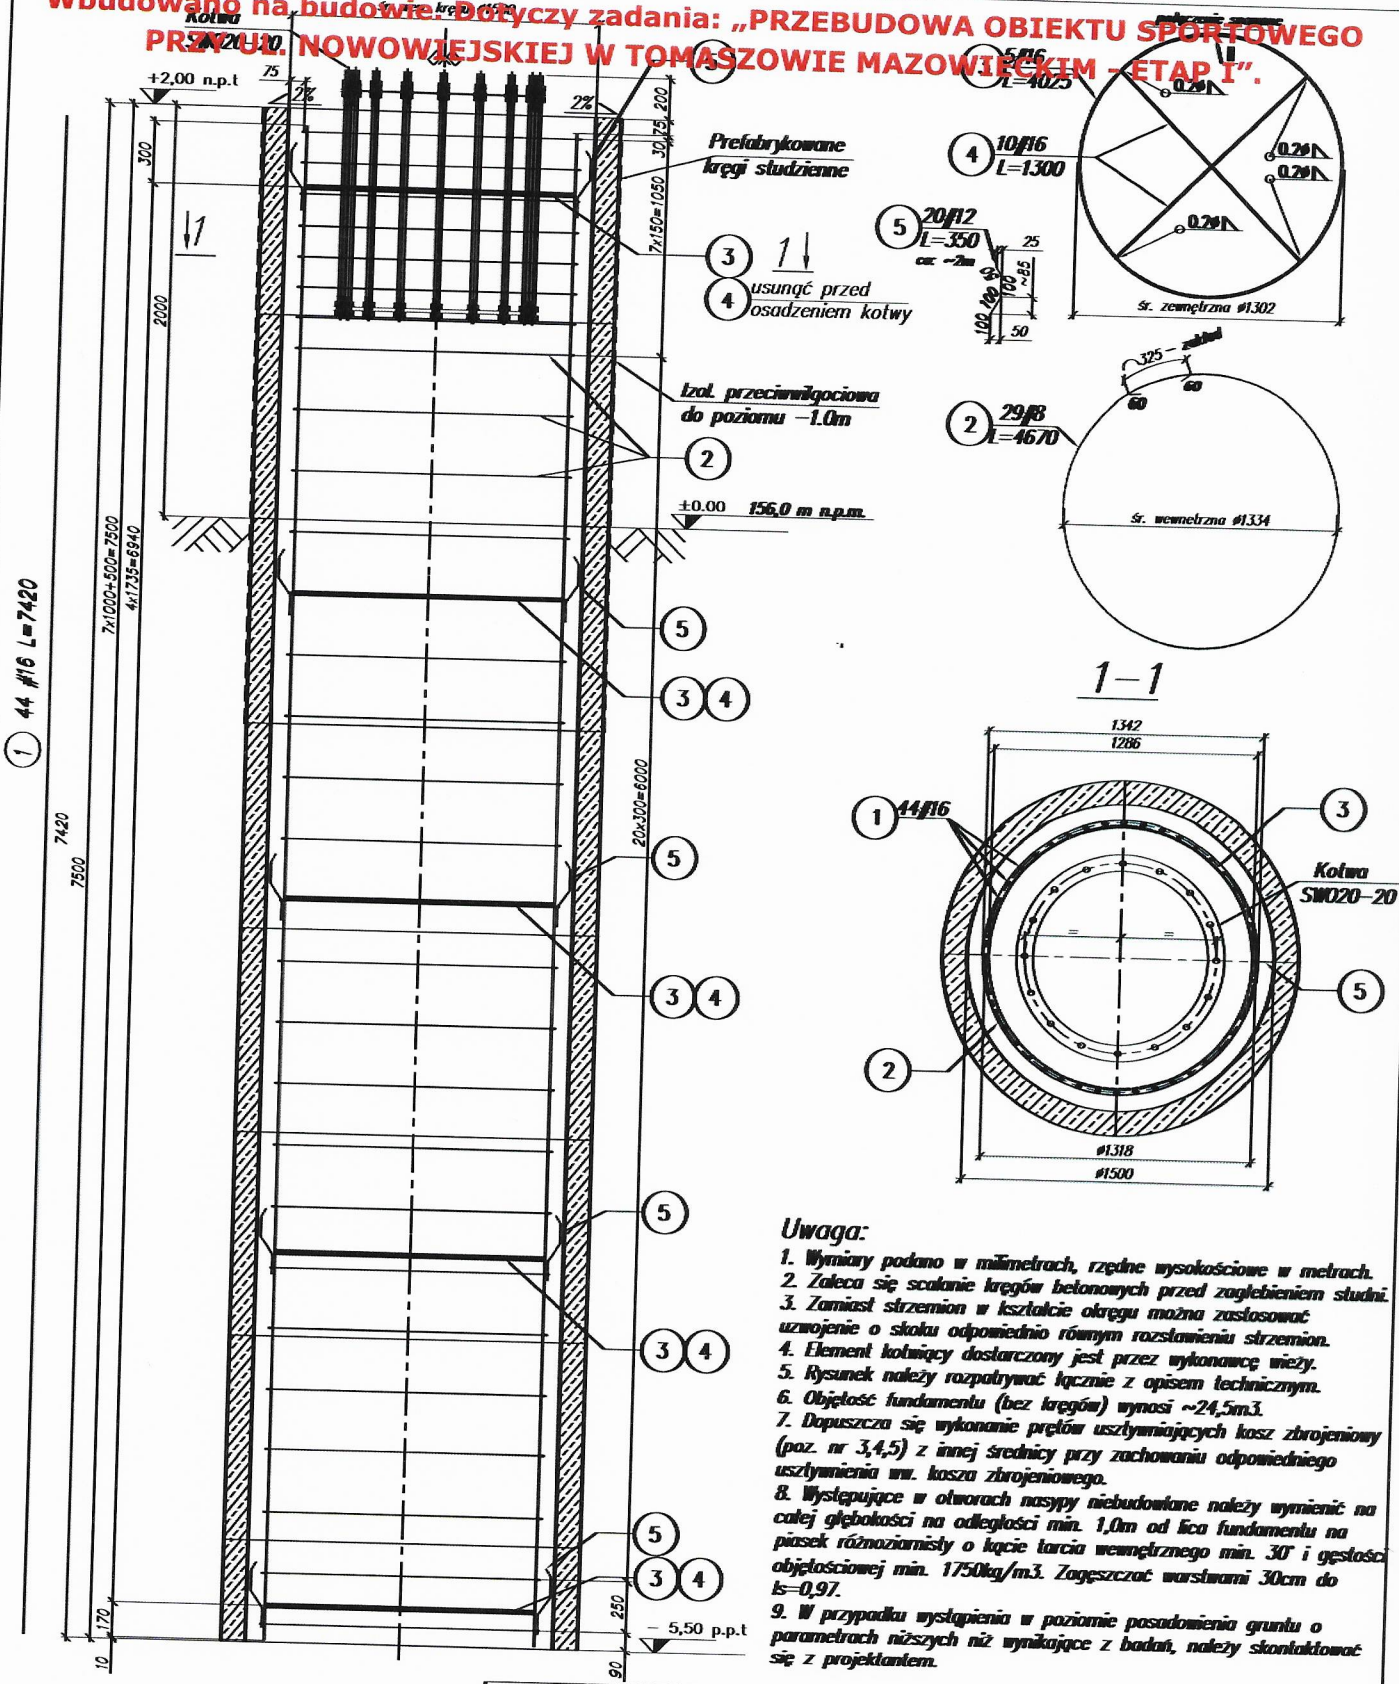

**Uwaga:**


1. Wymiary podano w milimetrach, rzędne wysokościowe w metrach.
2. Zaleca się scalenie kręgów betonowych przed zagłębieniem studni.
3. Zamiast strzemion w kształcie okręgu można zastosować uzwojenie o skoku odpowiednio równym rozstawieniu strzemion.
4. Element kotwicy dostarczony jest przez wykonawcę wieży.
5. Rysunek należy rozpatrywać łącznie z opisem technicznym.
6. Objętość fundamentu (bez kręgów) wynosi ~24,5m<sup>3</sup>.
7. Dopuszcza się wykonanie prętów usztywniających kosz zbrojeniowy (poz. nr 3,4,5) z innej średnicy przy zachowaniu odpowiedniego usztywnienia ww. kosza zbrojeniowego.
8. Występujące w otworach nasypy niebudowlane należy wymienić na całej głębokości na odległości min. 1,0m od lica fundamentu na piasek różnoziarnisty o kącie tarcia wewnętrznego min. 30° i gęstości objętościowej min. 1750kg/m<sup>3</sup>. Zagęszczać warstwami 30cm do  $\lambda_s=0,97$ .
9. W przypadku wystąpienia w poziomie posadowienia gruntu o parametrach niższych niż wynikające z badań, należy skontaktować się z projektantem.

Beton C30/37 (B37)  
Stal: B500-B

<b>C</b>				
<b>B</b>				
<b>A</b>				
<b>Zmiana</b>				
 CONTEC KROMIŚ SP. Z O.O. UL. KRÓLEWIECZ 36F 32-500 CHRZANÓW TEL. +48 32 623 42 01 FAX. +48 32 623 07 01 INFO@CONTEC-KROMIŚ.PL WWW.CONTEC-KROMIŚ.PL	<b>Przedmiot zmiany</b> Indeks: Typ rysunku: <b>Fundament studniowy dla wieży oświetleniowej SWO20-20</b> <b>Stacja Góralnia Sport Sp. z o.o.</b>		<b>Dokumentacja</b> <b>POWYKONAWCZA</b> Nr umowy bud. 123/2023/10 Data 07.06.2023 Podpis	
	<b>Obiekt:</b> Tomaszów Mazowiecki		Projektant: mgr inż. Rafał Łachowicz Architekt: mgr inż. K. Włczak Data 07.06.2023 Podpis	
Skala: 1:75 Nr rys.: F01.062.23.A.K		Zmiana:		





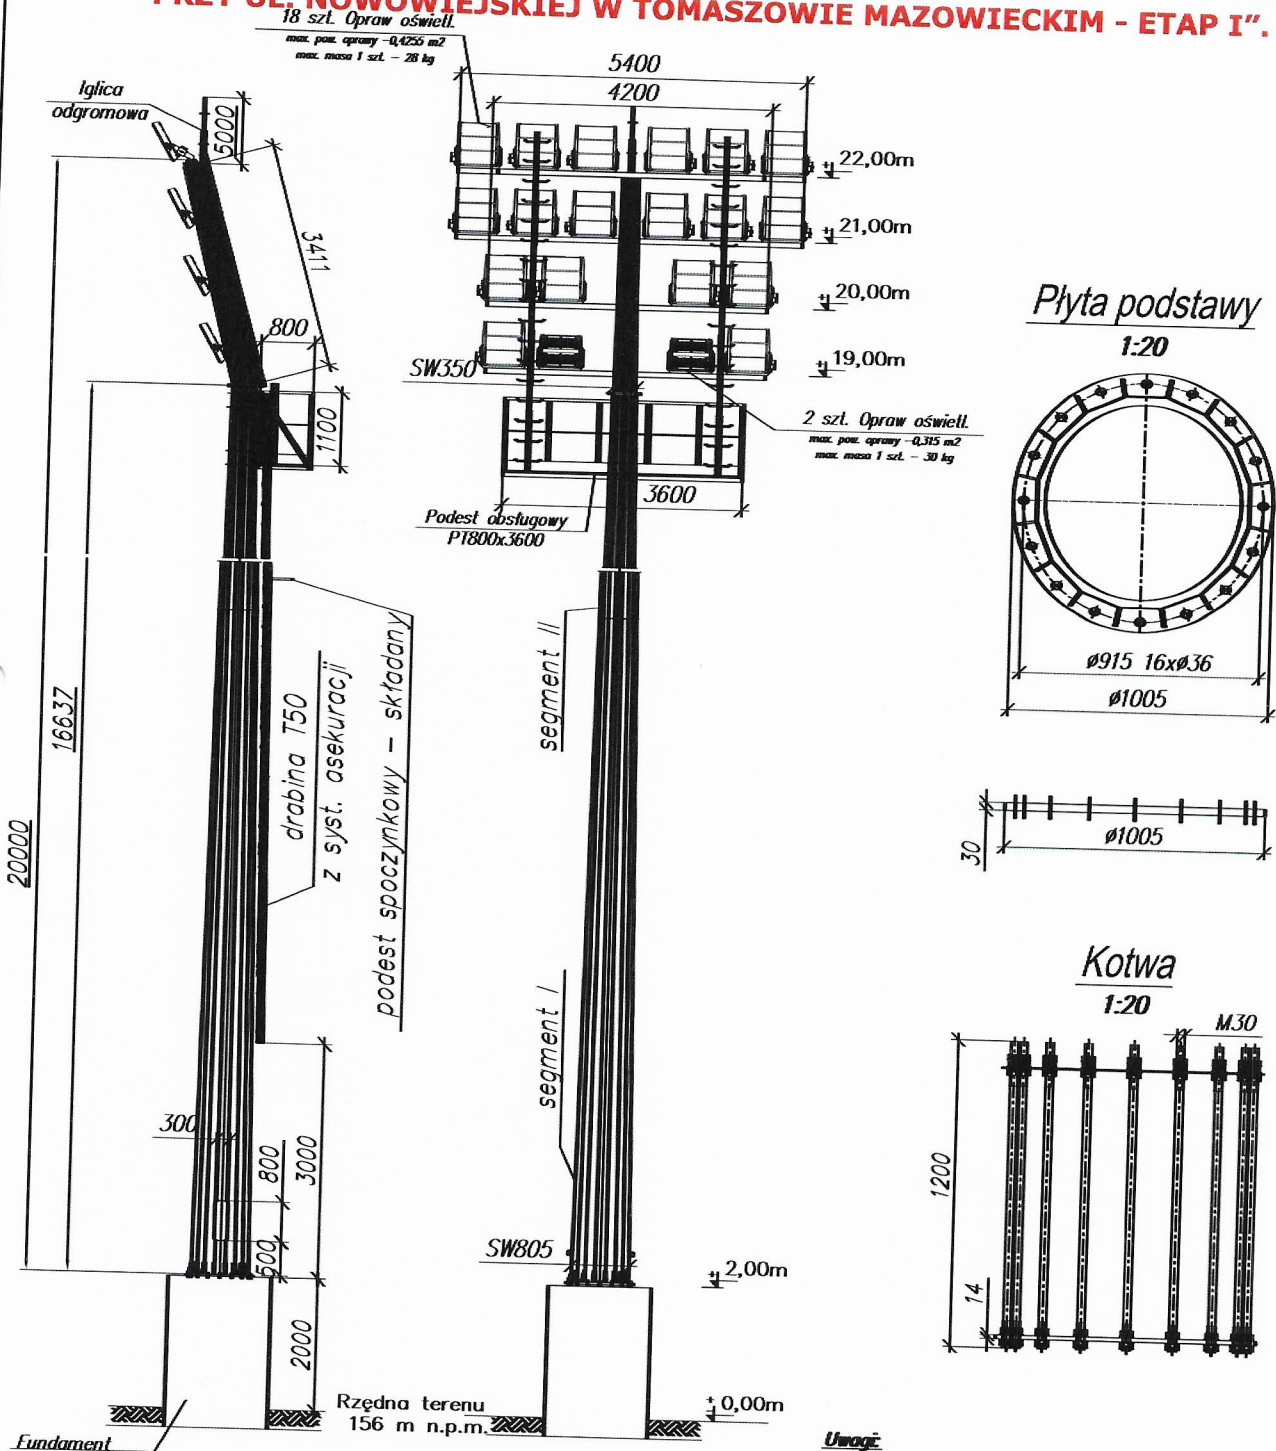


**Wbudowano na budowie. Dotyczy zadania: „PRZEBUDOWA OBIEKTU SPORTOWEGO PRZY UL. NOWOWIEJSKIEJ W TOMASZOWIE MAZOWIECKIM - ETAP I”.**



**Uwagi:**

1. Klasa wykonania konstrukcji EXC-2 wg PN-EN 1090-2
2. Konstrukcja cynkowa ogniowo wg PN EN ISO 1461.
3. Materiał S355J2+H.
4. Rysunek należy rozpatrywać łącznie z opisem technicznym.
5. Tolerancje wymiarowe wg PN-EN 13920.

C	-	-	-
B	-	-	-
A	-	-	-
Zmiana	-	-	-
 contec	CONTEC KROMISZ SP. Z O.O. UL. RONDO ONZ 1 00-04 WARSZAWA TEL. +48 22 623 42 01 FAX. +48 22 623 07 01 WWW.CONTEC-KROMISZ.PL		Przedmiot zmiany
	Indeks:		Plan
Obiekt:	Tytuł rysunku:		Materiał
	Stalowa wieża oświetleniowa SW020-20 Stanowisko Gardena Sport Sp. z o.o.		
Tomaszów Mazowiecki	Projektant	Materiał	Nr uprawnień bud.
